




- NOTAS GERAIS
1. VER TABELAS DE ACABAMENTOS, ESQUADRIAS E COMPONENTES NO MEMORIAL DESCRITIVO DE ARQUITETURA.
  2. MEDIDAS EM METROS, EXCETO ONDE INDICADO.
  3. OS NÍVEIS INDICADOS EM PLANTA, cortes e elevações REFEREM-SE AOS NÍVEIS ACABADOS.
  4. TODAS AS ÁREAS DE ACESSO PÚBLICO DEVEM TER ACESSIBILIDADE UNIVERSAL CONFORME NBR 9050.
  5. A ESTRUTURA INDICADA E REPRESENTATIVA, AS DIMENSÕES DEVEM SER CONFIRMADAS NO PROJETO EXECUTIVO ESTRUTURAL.
  6. TODAS AS MEDIDAS DEVEM SER VERIFICADAS NA OBRA.
  7. EM CASO DE DIVERGÊNCIA ENTRE MEMÓRIA E DESENHOS DEVE PREVALECER A INFORMAÇÃO DO MEMORIAL DESCRITIVO.
  8. TODOS OS ELEMENTOS METÁLICOS E ESTRUTURAS QUE EXIGIREM PINTURA DE ACABAMENTO TERÃO TERÇO PINTURA NA COR CINZA ESCURO ESCALA MUNSSELL 7703 N 3,5, EXCETO ONDE INDICADO.
  9. OS DETALHES APRESENTADOS NESTE PROJETO SÃO INDICATIVOS, FIXANDO AS DIRETRIZES PARA O PROJETO DE FABRICAÇÃO, O CORRETO DESEMPENHO SERÁ DE EXCLUSIVA RESPONSABILIDADE DO FORNECEDOR.



CORTE L1  
ESCALA 1:50

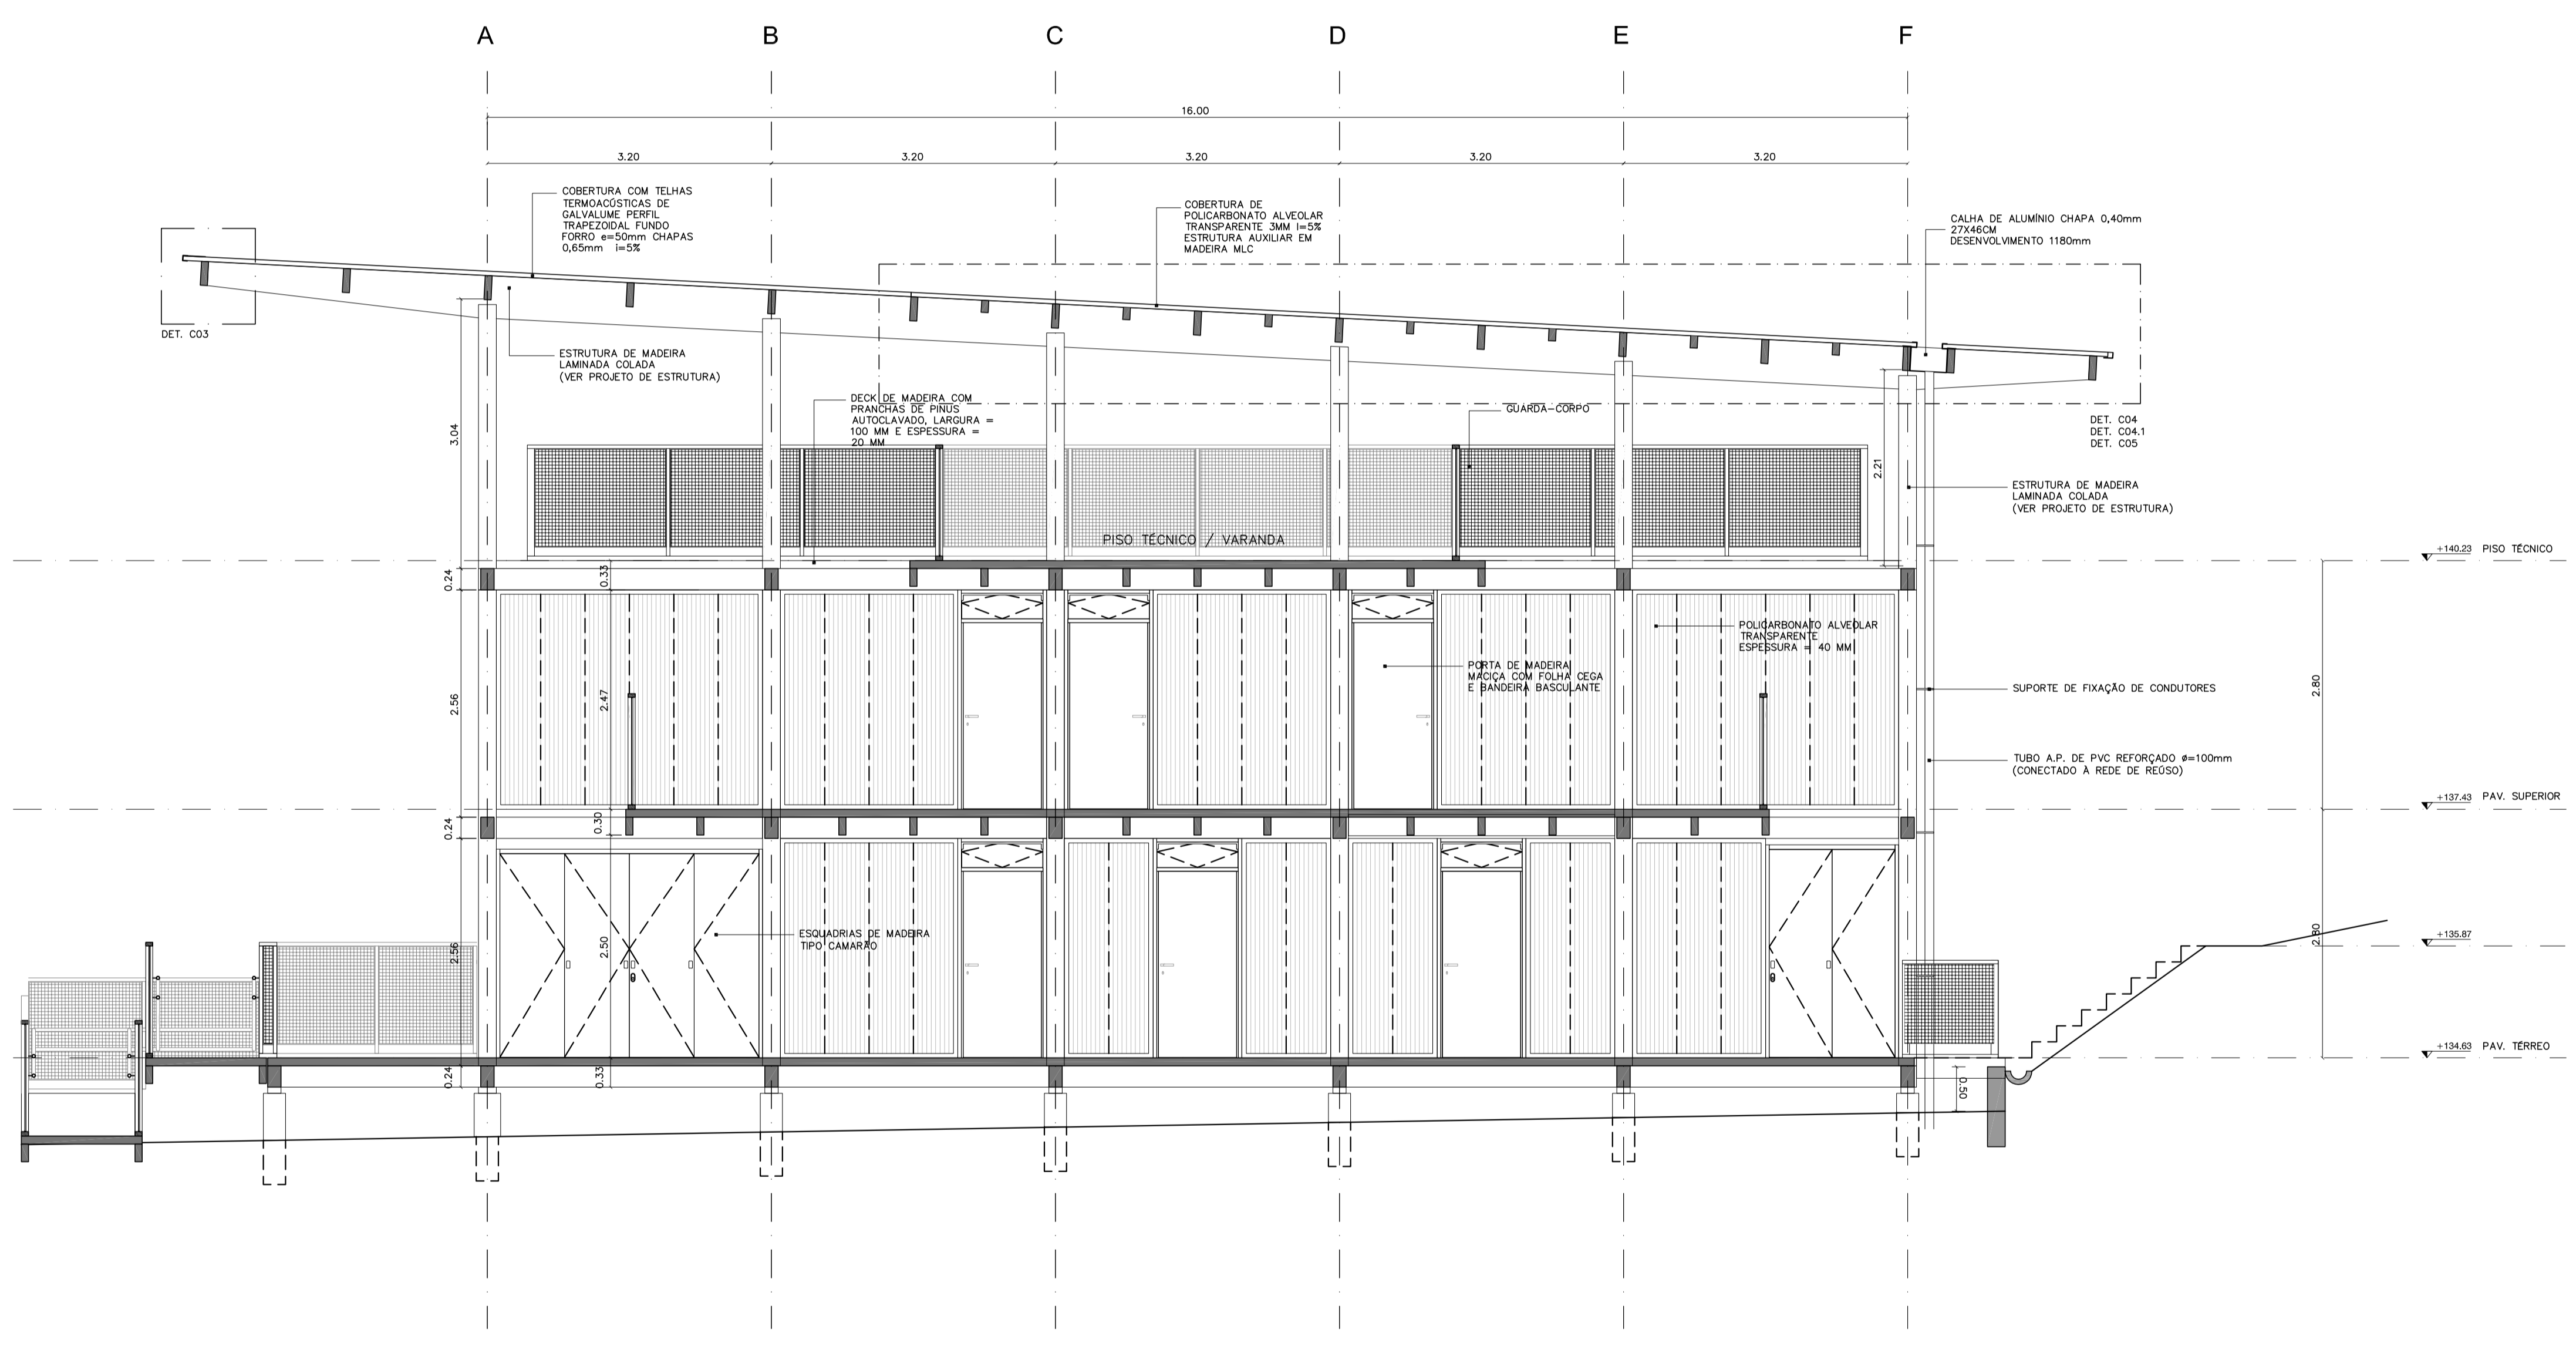

FUNDAÇÃO FLORESTAL  
FUNDAÇÃO PARA CONSERVAÇÃO E A PRODUÇÃO FLORESTAL DO ESTADO DE SÃO PAULO  
SEI - Setor de Engenharia e Infraestrutura

Unidade de Conservação/Local

MOSAICO DE UNIDADES DE CONSERVAÇÃO  
JURÉIA-ITATINS - MUCJI  
PERUÍBE/SP

TÍTULO

SEDE ADMINISTRATIVA  
ASBUILT - CORTE L1

Projeto  
REFERÊNCIA PROJ. DE ARQUITETURA BASE ARQ. TIAGO CARVALHO OAKLEY  
CAU A51352-0

Desenho  
CAUÊ ARENA

Data  
JANEIRO/2019

Responsável Técnico/Assinatura e Carimbo  
ENG. JOSE ALVARO DIAS BELFORT DE ANDRADE SANDINI  
CREA 060491316

Gerência/Assinatura e Carimbo  
CONSTRUTORA SANDINI LTDA  
CNPJ 07.182.145/0001-91  
RUA AFONSO VAZ, 741 - VILA PRAJUSSARA/SP  
F1 (01)3225-0898 / (11)97487-0025  
ADM@SANDINI.COM.BR

Projeto  
PROJETO EXECUTIVO  
ARQUITETURA


Escala  
INDICADA

arquivo

Folha  
06/42



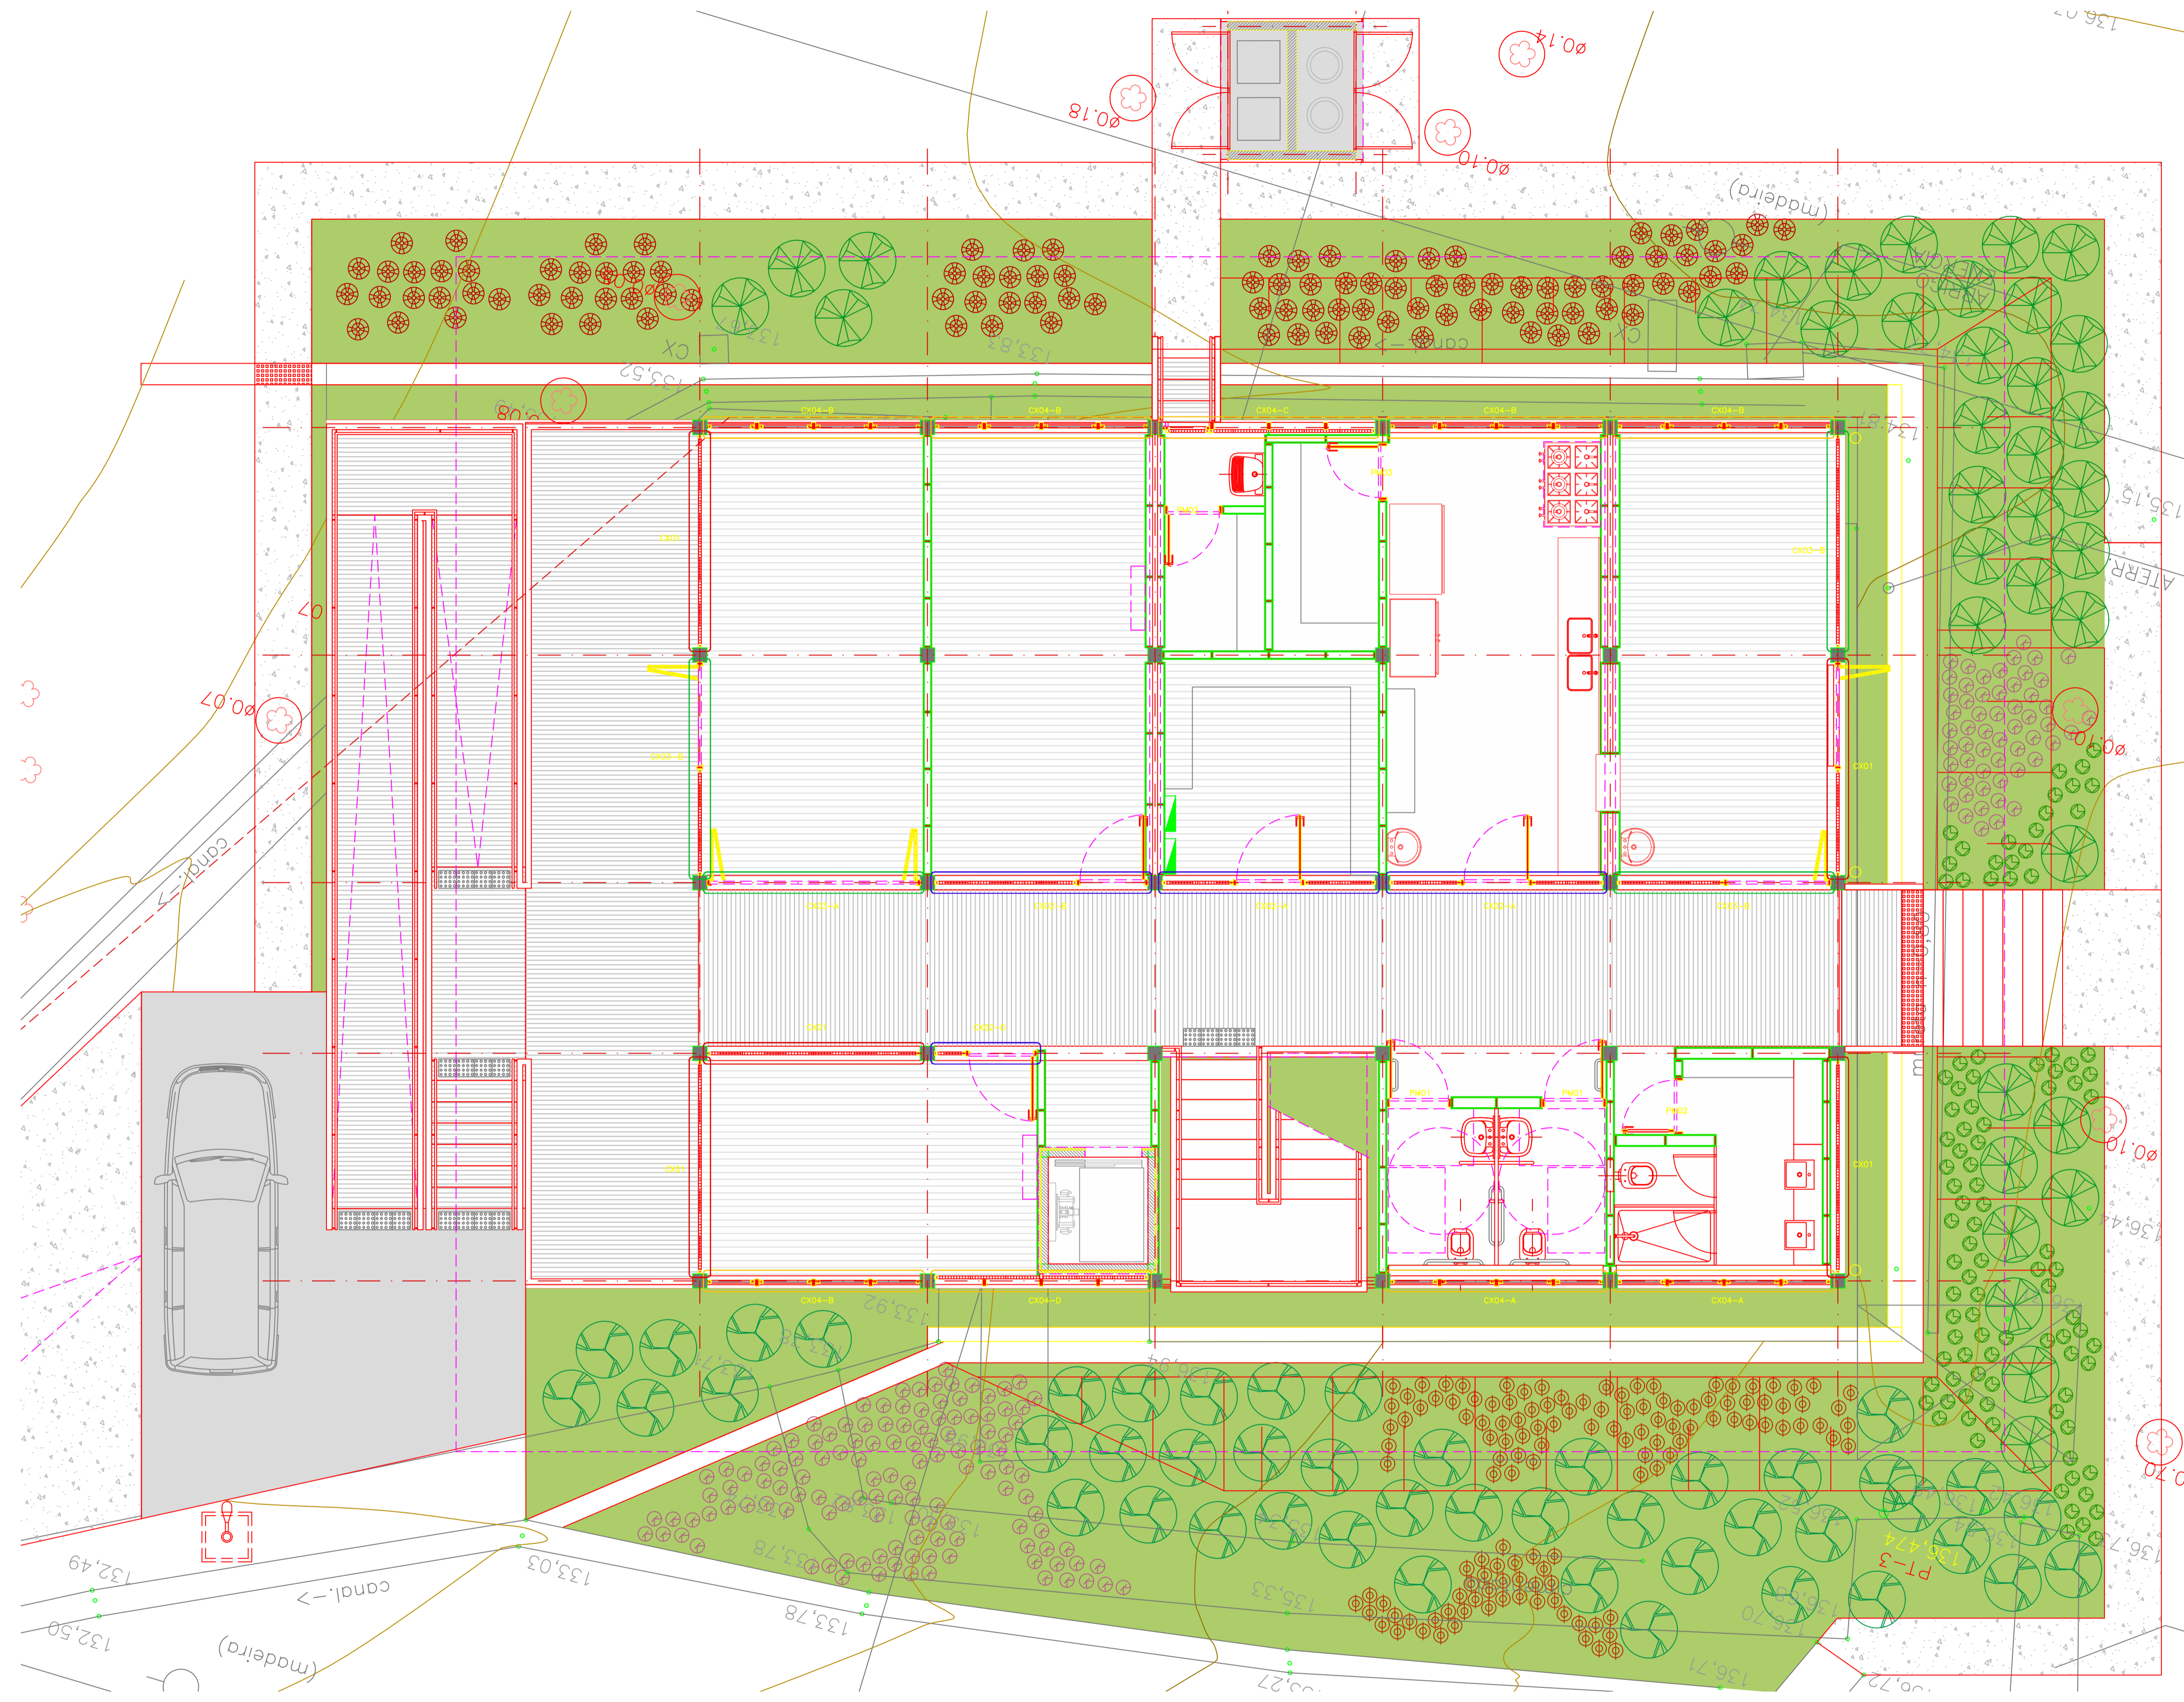

- NOTAS GERAIS
1. VER TABELAS DE ACABAMENTOS, ESQUADRAS E COMPONENTES NO MEMORIAL DESCRITIVO DE ARQUITETURA.
  2. MEDIDAS EM METROS, EXCETO ONDE INDICADO.
  3. OS NÍVEIS INDICADOS EM PLANTA, CORTES E ELEVÇÕES REFEREM-SE AOS NÍVEIS ACABADOS.
  4. TODAS AS ÁREAS DE ACESSO PÚBLICO DEVEM TER ACESSIBILIDADE UNIVERSAL CONFORME NBR 9050.
  5. A ESTRUTURA INDICADA É REPRESENTATIVA, AS DIMENSÕES DEVEM SER CONFIRMADAS NO PROJETO EXECUTIVO ESTRUTURAL.
  6. TODAS AS MEDIDAS DEVEM SER VERIFICADAS NA OBRA.
  7. EM CASO DE DIVERGÊNCIA ENTRE MEMORIAL E DESENHOS DEVE PREVALECER A INFORMAÇÃO DO MEMORIAL DESCRITIVO.
  8. TODOS OS ELEMENTOS METÁLICOS E ESTRUTURAS QUE EXIGIREM PINTURA DE ACABAMENTO TERÃO TERÇO DE PINTURA NA COR CINZA ESCURO ESCALA MURKELI 7703 V. 3.05, EXCETO ONDE INDICADO.
  9. OS DETALHES APRESENTADOS NESTE PROJETO SÃO INDICATIVOS, FIXANDO AS DIRETRIZES PARA O PROJETO DE FABRICAÇÃO, O CORRETO DESEMPENHO SERÁ DE EXCLUSIVA RESPONSABILIDADE DO FORNECEDOR.



PLANTA PAVIMENTO TÉRREO  
ESCALA: 1:50

**FUNDAÇÃO FLORESTAL**  
FUNDAÇÃO PARA CONSERVAÇÃO E A PRODUÇÃO FLORESTAL DO ESTADO DE SÃO PAULO  
SEI - Setor de Engenharia e Infraestrutura

Unidade de Conservação/Local

## MOSAICO DE UNIDADES DE CONSERVAÇÃO JURÉIA-ITATINS - MUCJI PERUÍBE/SP

TÍTULO

### SEDE ADMINISTRATIVA CAIXILHOS - LOCALIZAÇÃO PAV. INF.

Projeto  
ARQ. TIAGO OAKLEY

Desenho  
23 SUL

Data  
06/07/2016

Responsável Técnico/Assinatura e Carimbo  
ARQ. TIAGO CARVALHO OAKLEY  
CRA 105.756-797/0001-09

Gerência/Assinatura e Carimbo


Projeto  
PROJETO EXECUTIVO  
ARQUITETURA

Escala  
INDICADA

Folha  
26 / 42



23 SUL

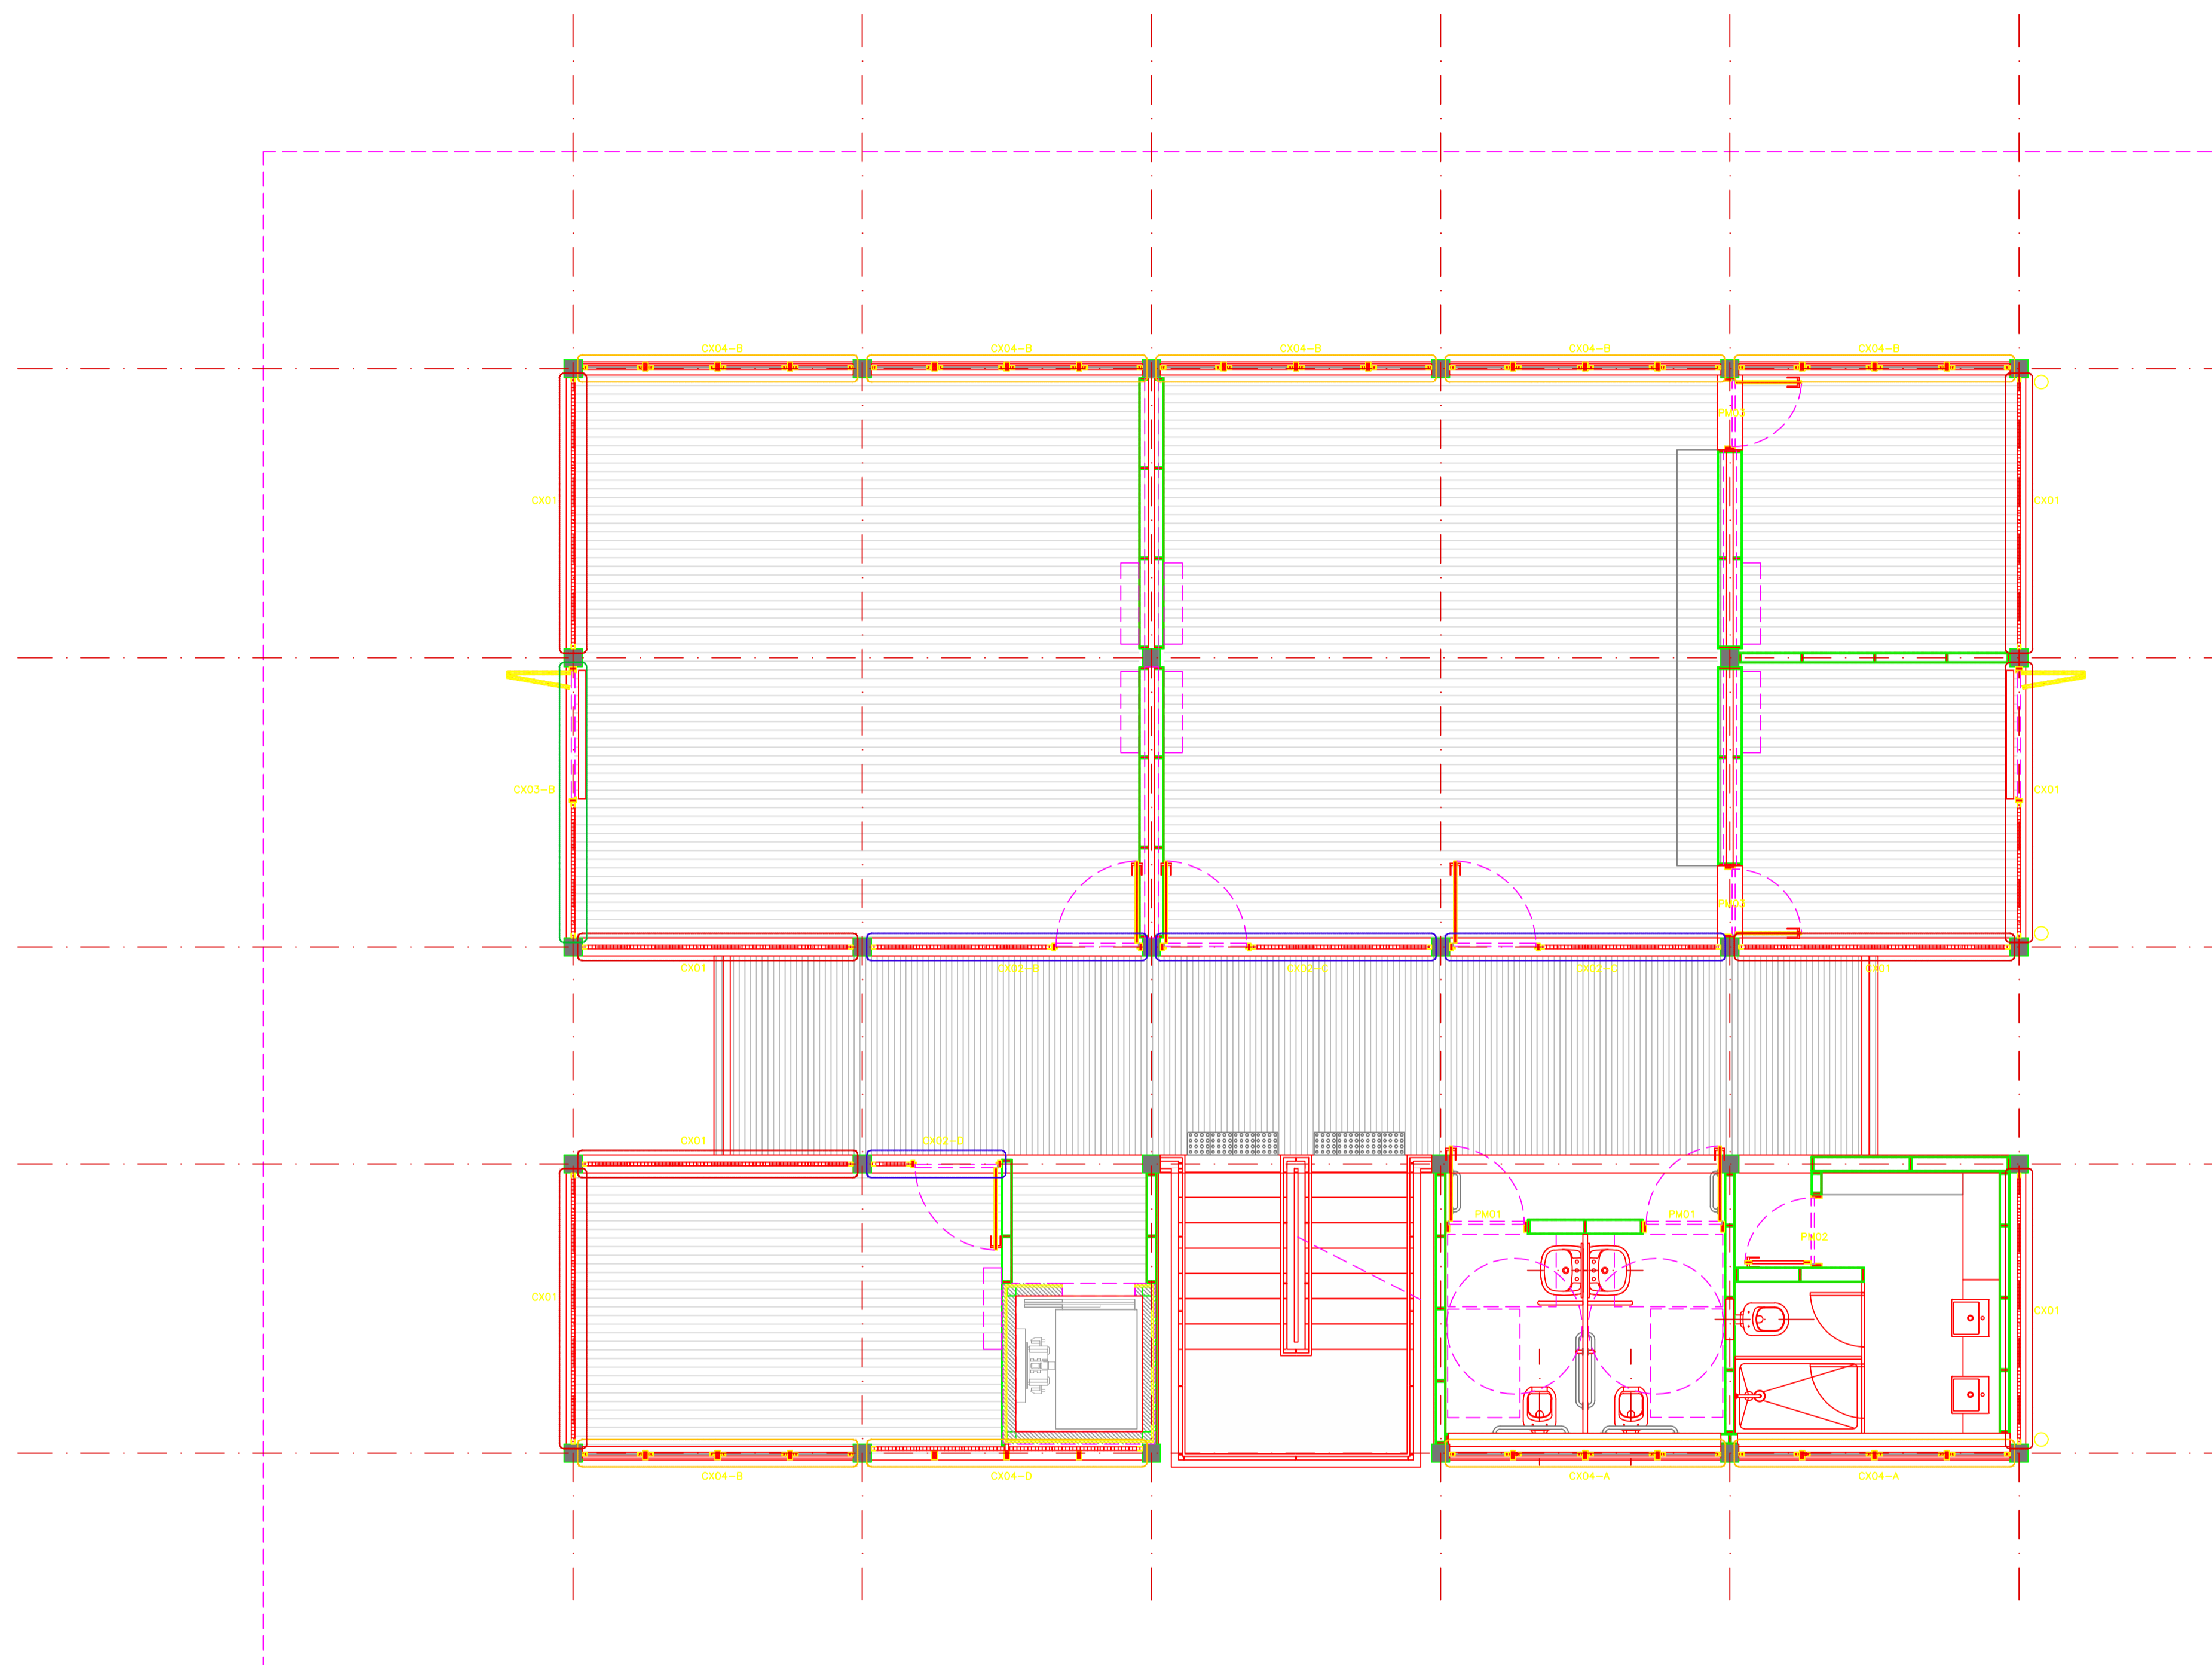- NOTAS GERAIS
- 1. VER TABELAS DE ACABAMENTOS, ESQUADRAS E COMPONENTES NO MEMORIAL DESCRITIVO DE ARQUITETURA.
- 2. MEDIDAS EM METROS, EXCETO ONDE INDICADO.
- 3. OS NÍVEIS INDICADOS EM PLANTA, CORTES E ELEVÇÕES REFEREM-SE AOS NÍVEIS ACABADOS.
- 4. TODAS AS ÁREAS DE ACESSO PÚBLICO DEVEM TER ACESSIBILIDADE UNIVERSAL CONFORME NBR 9050.
- 5. A ESTRUTURA INDICADA É REPRESENTATIVA, AS DIMENSÕES DEVEM SER CONFIRMADAS NO PROJETO EXECUTIVO ESTRUTURAL.
- 6. TODAS AS MEDIDAS DEVEM SER VERIFICADAS NA OBRA.
- 7. EM CASO DE DIVERGÊNCIA ENTRE MEMORIAL E DESENHOS DEVE PREVALECER A INFORMAÇÃO DO MEMORIAL DESCRITIVO.
- 8. TODOS OS ELEMENTOS METÁLICOS E ESTRUTURAS QUE EXIGIREM PINTURA DE ACABAMENTO TERÃO TERÇO DE PINTURA NA COR CINZA ESCURO ESCALA MUNSILL 7/103 N. 3,5, EXCETO ONDE INDICADO.
- 9. OS DETALHES APRESENTADOS NESTE PROJETO SÃO INDICATIVOS, FUNDOS AS DIRETRIZES PARA O PROJETO DE FABRICAÇÃO, O CORRETO DESEMPENHO SERÁ DE EXCLUSIVA RESPONSABILIDADE DO FORNECEDOR.



PLANTA PAVIMENTO SUPERIOR  
ESCALA 1:50

**FUNDAÇÃO FLORESTAL**  
FUNDAÇÃO PARA CONSERVAÇÃO E A PRODUÇÃO FLORESTAL DO ESTADO DE SÃO PAULO  
SEI - Setor de Engenharia e Infraestrutura

---

Unidade de Conservação/Local

## MOSAICO DE UNIDADES DE CONSERVAÇÃO JURÉIA-ITATINS - MUCJI PERUÍBE/SP

TÍTULO

### SEDE ADMINISTRATIVA CAIXILHOS - LOCALIZAÇÃO PAV. SUP.

---

Projeto  
**ARQ. TIAGO OAKLEY**

Desenho  
**23 SUL**


Data  
**06/07/2016**

---

Responsável Técnico/Assinatura e Carimbo | Gerência/Assinatura e Carimbo

ARQ. TIAGO CARVALHO OAKLEY  
CAU 151252/0

23 GROUP S&A ARQUITETURA LTDA  
CNPJ 10.756.797/0001-00  
RUA FILIPE DE ALCAÇOVA, 46 - VILA MAGALENA  
13214-7545 / 1477-3840  
CONTATO@23SUL.COM.BR - WWW.23SUL.COM.BR

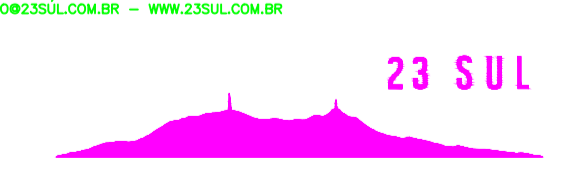


**23 SUL**


---

Projeto | Escala | arquivo | Folha

**PROJETO EXECUTIVO ARQUITETURA** | INDICADA | | **27 / 42**



GOVERNO DO ESTADO  
**SÃO PAULO**  
Secretaria do Meio Ambiente

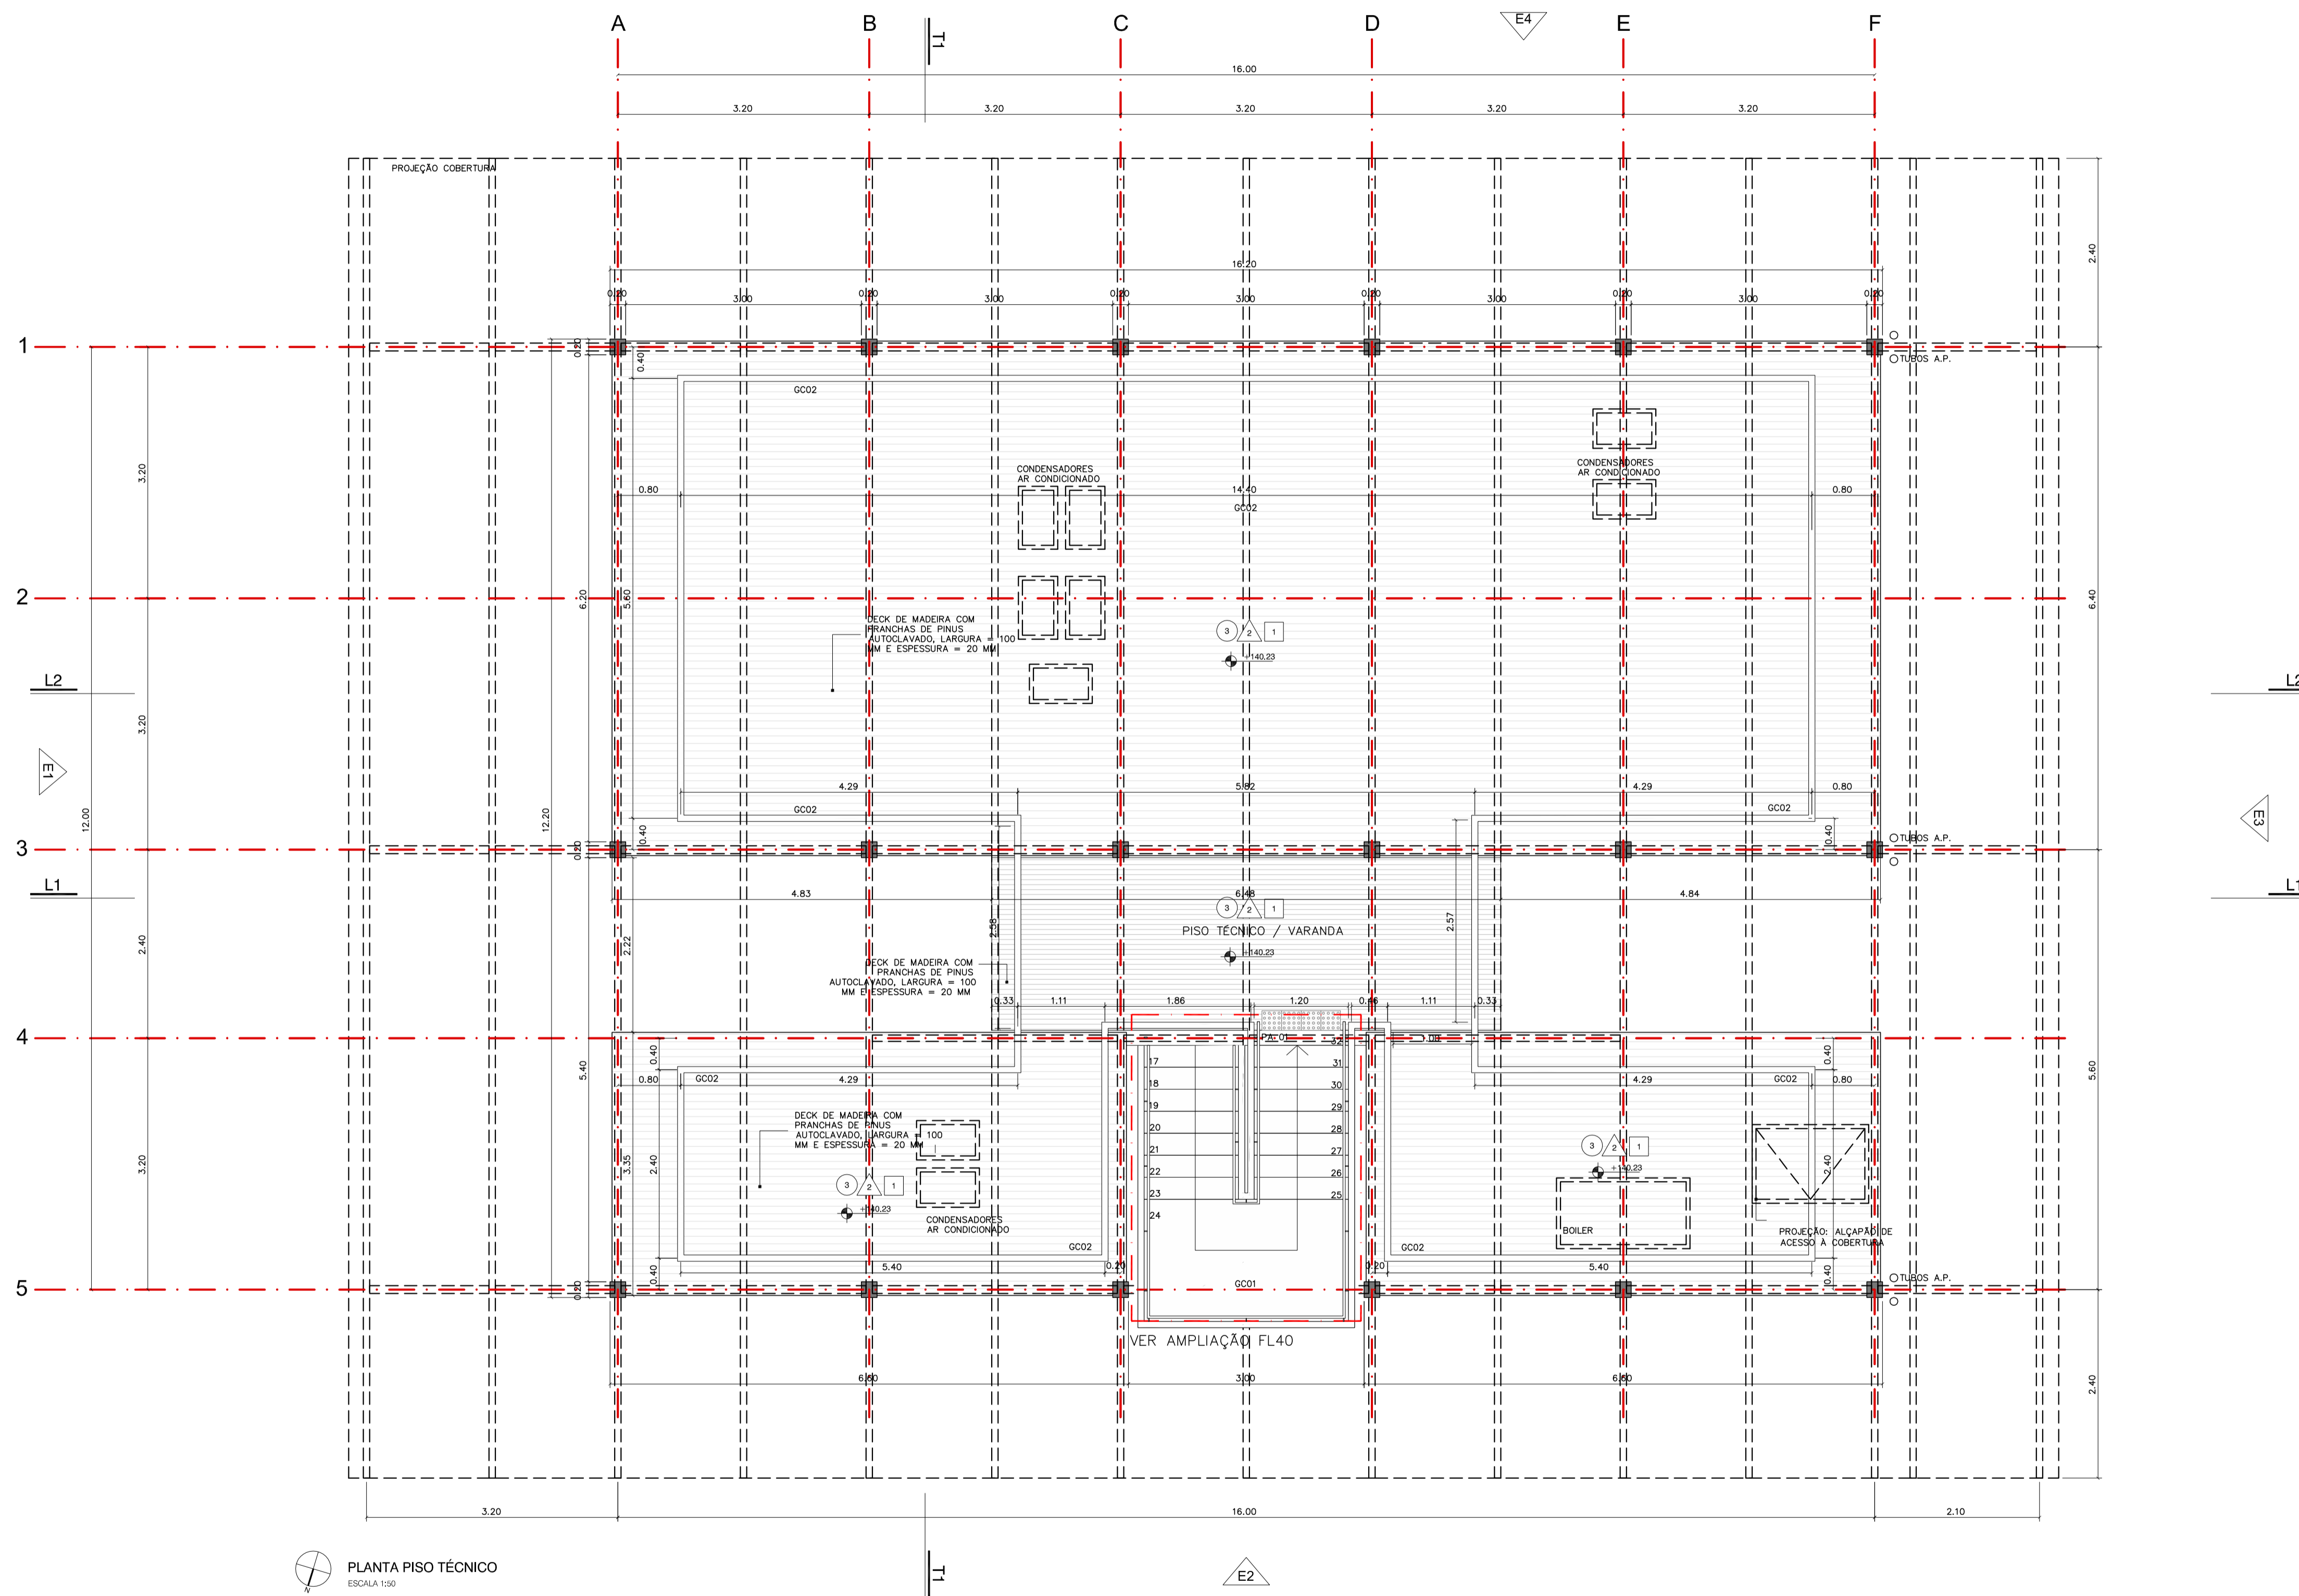

- NOTAS GERAIS
1. VER TABELAS DE ACABAMENTOS, ESQUADRIAS E COMPONENTES NO MEMORIAL DESCRITIVO DE ARQUITETURA.
  2. MEDIDAS EM METROS, EXCETO ONDE INDICADO.
  3. OS NÍVEIS INDICADOS EM PLANTA, CORTES E ELEVações REFEREM-SE AOS NÍVEIS ACABADOS.
  4. TODAS AS ÁREAS DE ACESSO PÚBLICO DEVEM TER ACESSIBILIDADE UNIVERSAL CONFORME NBR 9050.
  5. A ESTRUTURA INDICADA É REPRESENTATIVA, AS DIMENSÕES DEVEM SER CONFIRMADAS NO PROJETO EXECUTIVO ESTRUTURAL.
  6. TODAS AS MEDIDAS DEVEM SER VERIFICADAS NA OBRA.
  7. EM CASO DE DIVERGÊNCIA ENTRE MEMORIAL E DESENHOS DEVE PREVALECER A INFORMAÇÃO DO MEMORIAL DESCRITIVO.
  8. TODOS OS ELEMENTOS METÁLICOS E ESTRUTURAS QUE EXIGIREM PINTURA DE ACABAMENTO TERÃO TERÃO PINTURA NA COR CINZA ESCURO ESCALA MUNSSELL 7703 N 3,5, EXCETO ONDE INDICADO.
  9. OS DETALHES APRESENTADOS NESTE PROJETO SÃO INDICATIVOS, FIXANDO AS DIRETRIZES PARA O PROJETO DE FABRICAÇÃO. O CORRETO DESEMPENHO SERÁ DE EXCLUSIVA RESPONSABILIDADE DO FORNECEDOR.

LEGENDA

- PISO EM PEDRA BRITADA Nº 1
- PISO EM CONCRETO
- PISO EM DECK MADEIRA
- PISO EM ASSOALHO DE MADEIRA
- ÁREA DE VEGETAÇÃO - PAISAGISMO



FUNDAÇÃO FLORESTAL  
FUNDAÇÃO PARA CONSERVAÇÃO E A PRODUÇÃO FLORESTAL DO ESTADO DE SÃO PAULO  
SEI – Setor de Engenharia e Infraestrutura

Unidade de Conservação/Local

MOSAICO DE UNIDADES DE CONSERVAÇÃO  
JURÉIA-ITATINS - MUCJI  
PERUÍBE/SP

TÍTULO

SEDE ADMINISTRATIVA  
ASBUILT - PLANTA PISO TÉCNICO

Projeto  
REFERÊNCIA PROJ. DE ARQUITETURA BASE ARQ. TIAGO CARVALHO OAKLEY  
CAU A51352-0

Desenho  
CAUÊ ARENA

Data  
JANEIRO/2019

Responsável Técnico/Assinatura e Carimbo  
Gerência/Assinatura e Carimbo

ENG. JOSÉ ALVARO DIAS BELFORT DE ANDRADE SANDIN

CREA 000491316

CONSTRUTORA SANDIN LTDA

CNPJ 51.182.145/0001-91

RUA AFONSO VAZ, 741 - VILA PRAJUSEARA/SP

F(11)3320-0982 / (11)97497-0025

ADM@SANDIN.COM.BR

Projeto  
PROJETO EXECUTIVO  
ARQUITETURA

Escala  
INDICADA

arquivo

Folha  
04/42





# Assinaturas do documento

"DESENHOS TÉCNICOS MANUTENÇÃO PREDIAL  
SEDE MUCJI"



Código para verificação: **CPI9XYHN**

Este documento foi assinado digitalmente pelos seguintes signatários nas datas indicadas:

- ✓ **OLIVIA L. M. G. DE VASCONCELOS** (CPF: 346.XXX.768-XX) em 18/01/2023 às 14:25:05 (GMT-03:00)  
Emitido por: "e-ambiente", emitido em 01/06/2022 - 16:33:06 e válido até 01/06/2122 - 16:33:06.  
(Assinatura do sistema)
  
- ✓ **EDSON MONTILHA DE OLIVEIRA** (CPF: 086.XXX.918-XX) em 18/01/2023 às 13:32:22 (GMT-03:00)  
Emitido por: "e-ambiente", emitido em 30/05/2022 - 09:09:06 e válido até 30/05/2122 - 09:09:06.  
(Assinatura do sistema)

Para verificar a autenticidade desta cópia, acesse o link

<https://e.ambiente.sp.gov.br/atendimento/conferenciaDocumentos> e informe o processo **FF.000547/2023-39** e o código **CPI9XYHN** ou aponte a câmera para o QR Code presente nesta página para realizar a conferência.