


IMPLANTAÇÃO
1/750

CLIENTE
FUNDAÇÃO FLORESTAL



PLANTA CHAVE

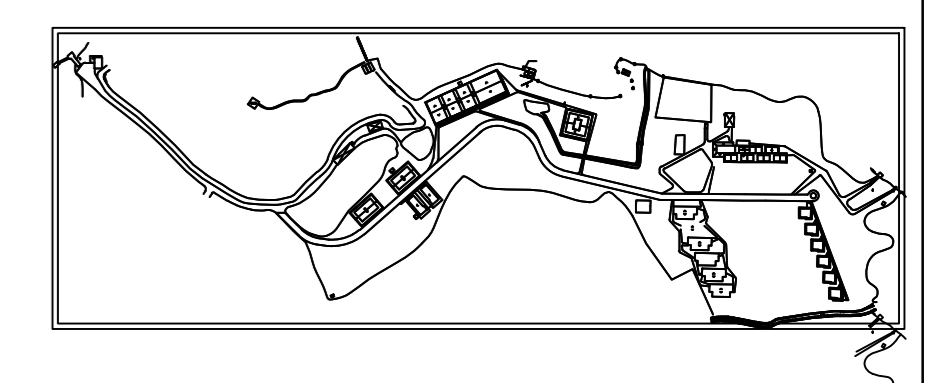

LOCAL / MUNICÍPIO
PARQUE ESTADUAL ILHA DO CARDOSO - CANANÉIA - SP

ÁREA TÉCNICA
ARQUITETURA (AS-BUILT)

TÍTULO
IMPLANTAÇÃO GERAL

RESPONSÁVEL TÉCNICO

ENGR. LEONARDO TORTI
CREA 5062011124

FILE_NAME

FOLHA
ARQ_01
REVISÃO
02
FORMATO
A0
ESCALA
1/750
ARQ